



PRZEDSIĘBIORSTWO USŁUG  
GEODEZYJNYCH I KARTOGRAFICZNYCH  
• **GONIOMETR** « Spółka Cywilna  
ul. Złotopijska 80/1, tel. 523-547  
59-220 **LEGNICA**  
Id. 390487876

mgr inż. **WOJCIECH SPIRADER**  
geodeta uprawniony samodzielnym  
nr 778 Ministra Gosp. Przestrzennej  
i Budownictwa do świadczenia usług  
geodezyjnych i kartograficznych  

# KOPIA MAPY ZASADNICZEJ

skala 1:500

miasto : Legnica


obręb : Tarninów

sekcja : 452.321.2232 ; 2214

KERG : 101-15-114/2000

Pomiar powykonawczy boiska sportowego.

*uzupełniono  
zmienny w przekroju  
drenażu pod boiskiem*  
mgr inż. architekt  
**LESZEK DĄBIAŃSKI**  
Id. 390487876

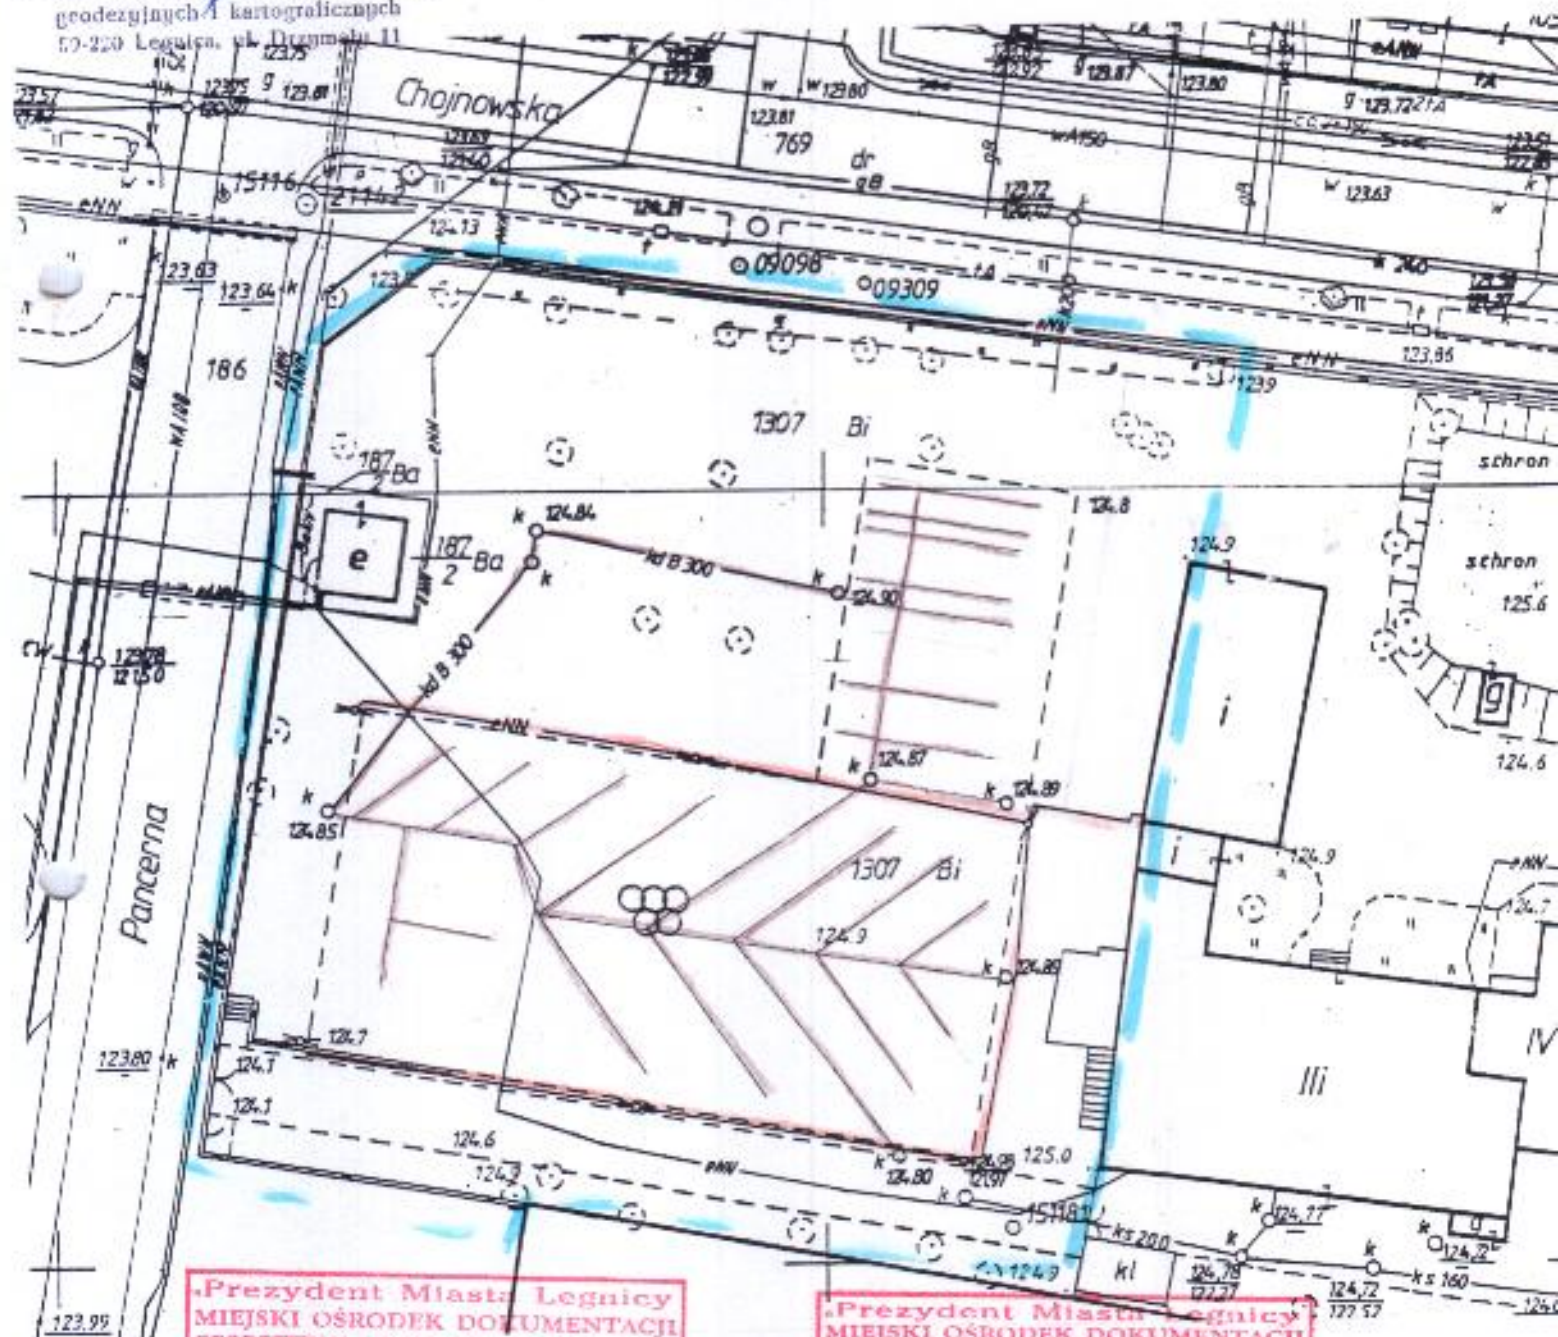

Prezydent Miasta Legnicy  
MIEJSKI OŚRODEK DOKUMENTACJI  
GEODEZYJNEJ I KARTOGRAFICZNEJ w Legnicy  
Poświadczam się zgodność niniejszej  
mapy z oryginałem przyjętym do pań-  
stwowego Zasobu geodezyjnego i kar-  
tograficznego w dniu 14.11.2000 i zaewi-  
dencjonowanym pod nr 101-15-114/2000  
Niniejsza mapa nie może służyć dla cel-  
ów projektowych.

Legnica, dn. 04.12.2000

Prezydent Miasta Legnicy  
MIEJSKI OŚRODEK DOKUMENTACJI  
GEODEZYJNEJ I KARTOGRAFICZNEJ w Legnicy  
Wyniesione na niniejszej mapie sieci  
uzbrojenia terenu zostały zainwentaryzowane,  
a dokumenty powstałe w wyniku inwentary-  
zacji przyjęto do państwowego zasobu  
geodezyjnego i kartograficznego w dniu 14.11.2000  
i zaewidencjonowano pod nr 101-15-114/2000  
Sieć uzbrojenia terenu zrealizowana została  
zgodnie z lokalizacją danymi  
w opinii Zespołu Uzgadniania Dokumentacji  
Projektowej Nr 111/2000 z dnia 08.05.2000

Legnica, dn. 04.12.2000





# KOPIA MAPY ZASADNICZEJ

skala 1:500

miasto : Legnica

obręb : Tarninów


sekcja : 452.321.2232 ; 2214

KERG : 101-15-114/2000

Pomiar powykonawczy boiska sportowego.

PRZEDSIĘBIORSTWO USŁUG  
GEODEZYJNYCH I KARTOGRAFICZNYCH  
\* GONIOMETR \* Spółka Cywilna  
ul. Złotoryjska 80/1, tel. 523-547  
59-220 LEGNICA  
Id. 390487876

mgr inż. WOJCIECH SPIRADEK  
geodeta uprawniony świadectwem  
nr 778 Ministerstwa Gosp. Przestrzennej  
i Budownictwa do świadczenia usług  
geodezyjnych i kartograficznych  
53-220 Legnica, ul. Drzymały 11

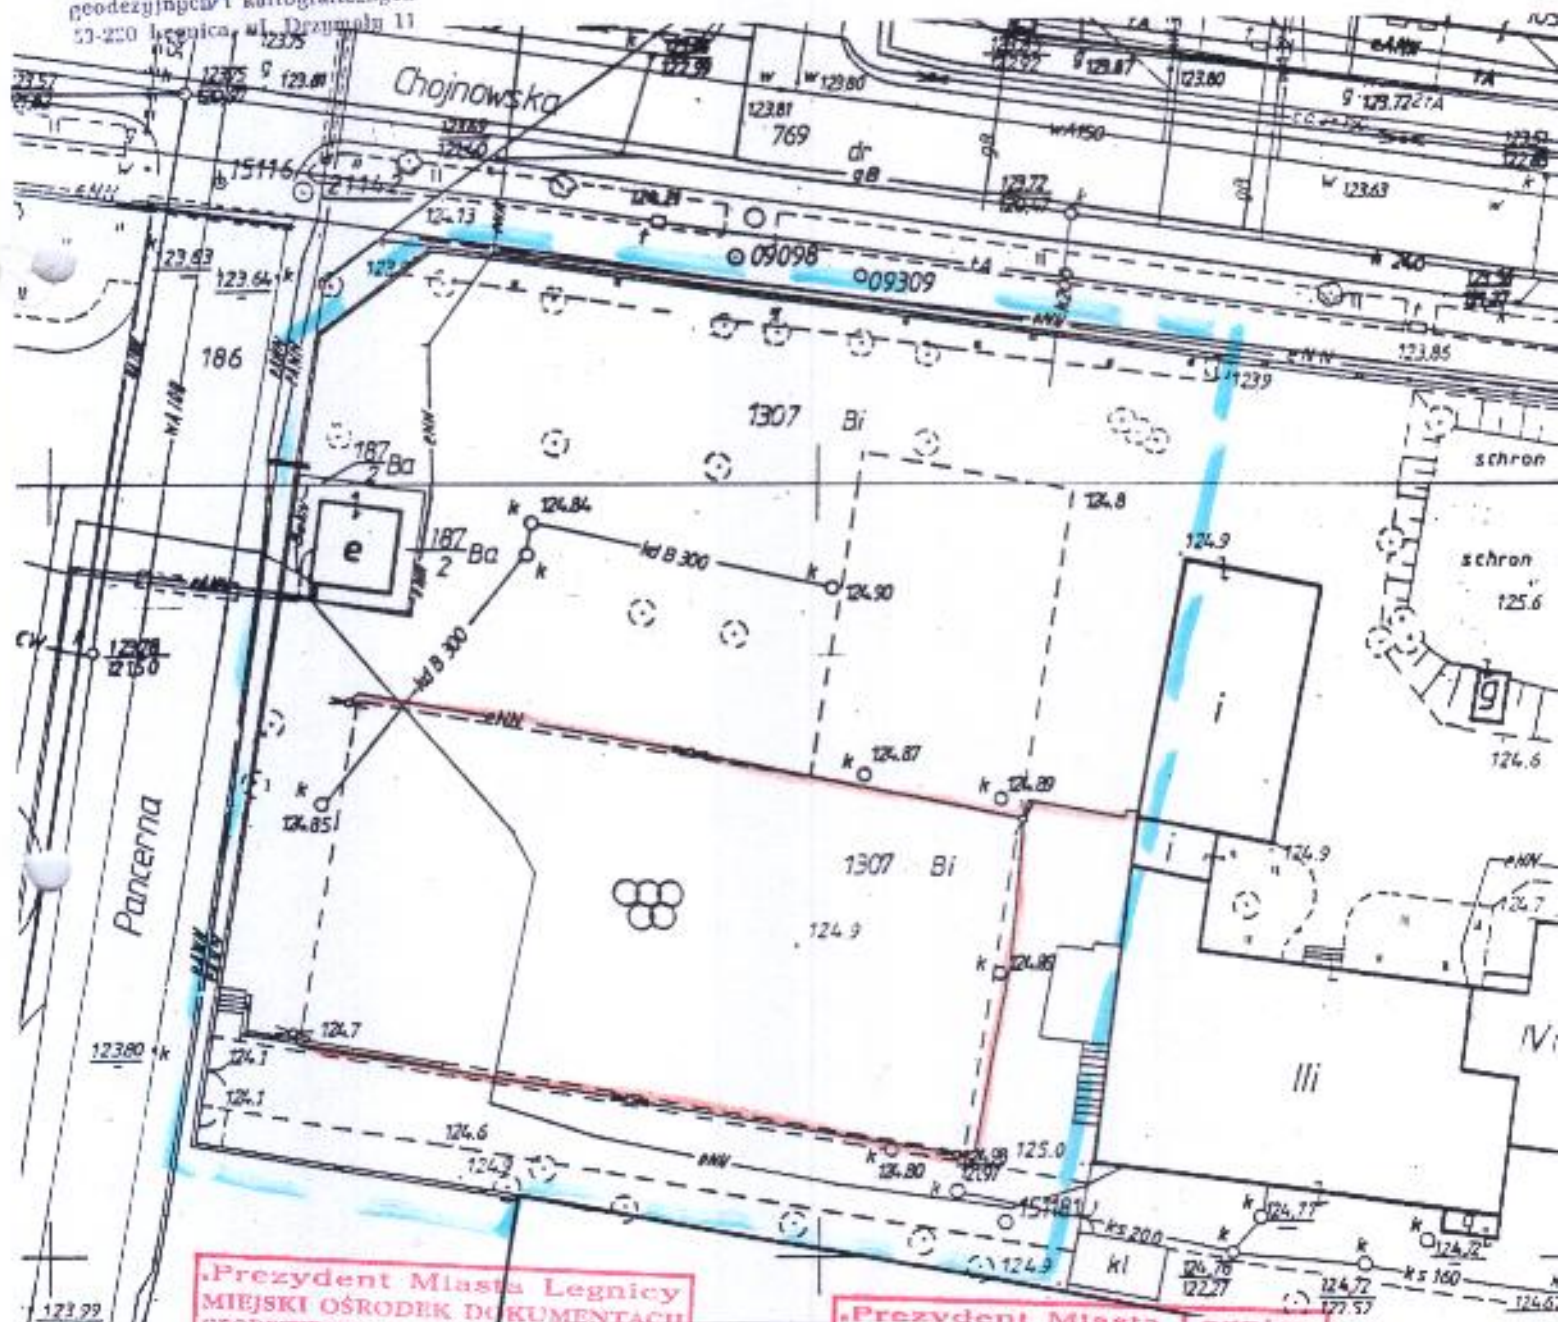

Prezydent Miasta Legnicy  
MIEJSKI OŚRODEK DOKUMENTACJI  
GEODEZYJNEJ I KARTOGRAFICZNEJ w Legnicy  
Poświadczam zgodność niniejszej  
mapy z oryginałem przyjętym do pań-  
stwowego zasobu geodezyjnego i kar-  
tograficznego w dniu 4.XII.2000 i zaewi-  
dencjonowaną pod nr 101-15-114/2000  
Niniejsza mapa nie może służyć jako ce-  
lów projektowych

Legnica, dn. 04-11-2000

Prezydent Miasta Legnicy  
MIEJSKI OŚRODEK DOKUMENTACJI  
GEODEZYJNEJ I KARTOGRAFICZNEJ w Legnicy  
Wyeksponowane na niniejszej mapie siatki  
uzbrojenia terenu zostały zinventaryzowane,  
a dokumenty powstałe w wyniku inwenta-  
ryzacji przyjęto do państwowego zasobu  
geodezyjnego i kartograficznego w dniu 4.XI.2000  
i zaewidencjonowano pod nr 101-15-114/2000  
Sieć uzbrojenia terenu zrealizowaną zostało  
zgodnie z projektem z lokalizacją uzbrojenia  
w opinii Zespołu Uzasadnienia Dokumentacji  
Projektowej Nr 122/2000 z dnia 08.05.2000

Legnica, dn. 04-11-2000

Długość i szerokość podana w metrach